XREF: K:\pdoc\1626\1626,31\01 Ritning\P\Kompl\PM_STAMP.dwg K:\pdoc\1626\1626,31\01 Ritning\P\Kompl\PR1_0050.dwg ..\Modell\A40P_011.dwg

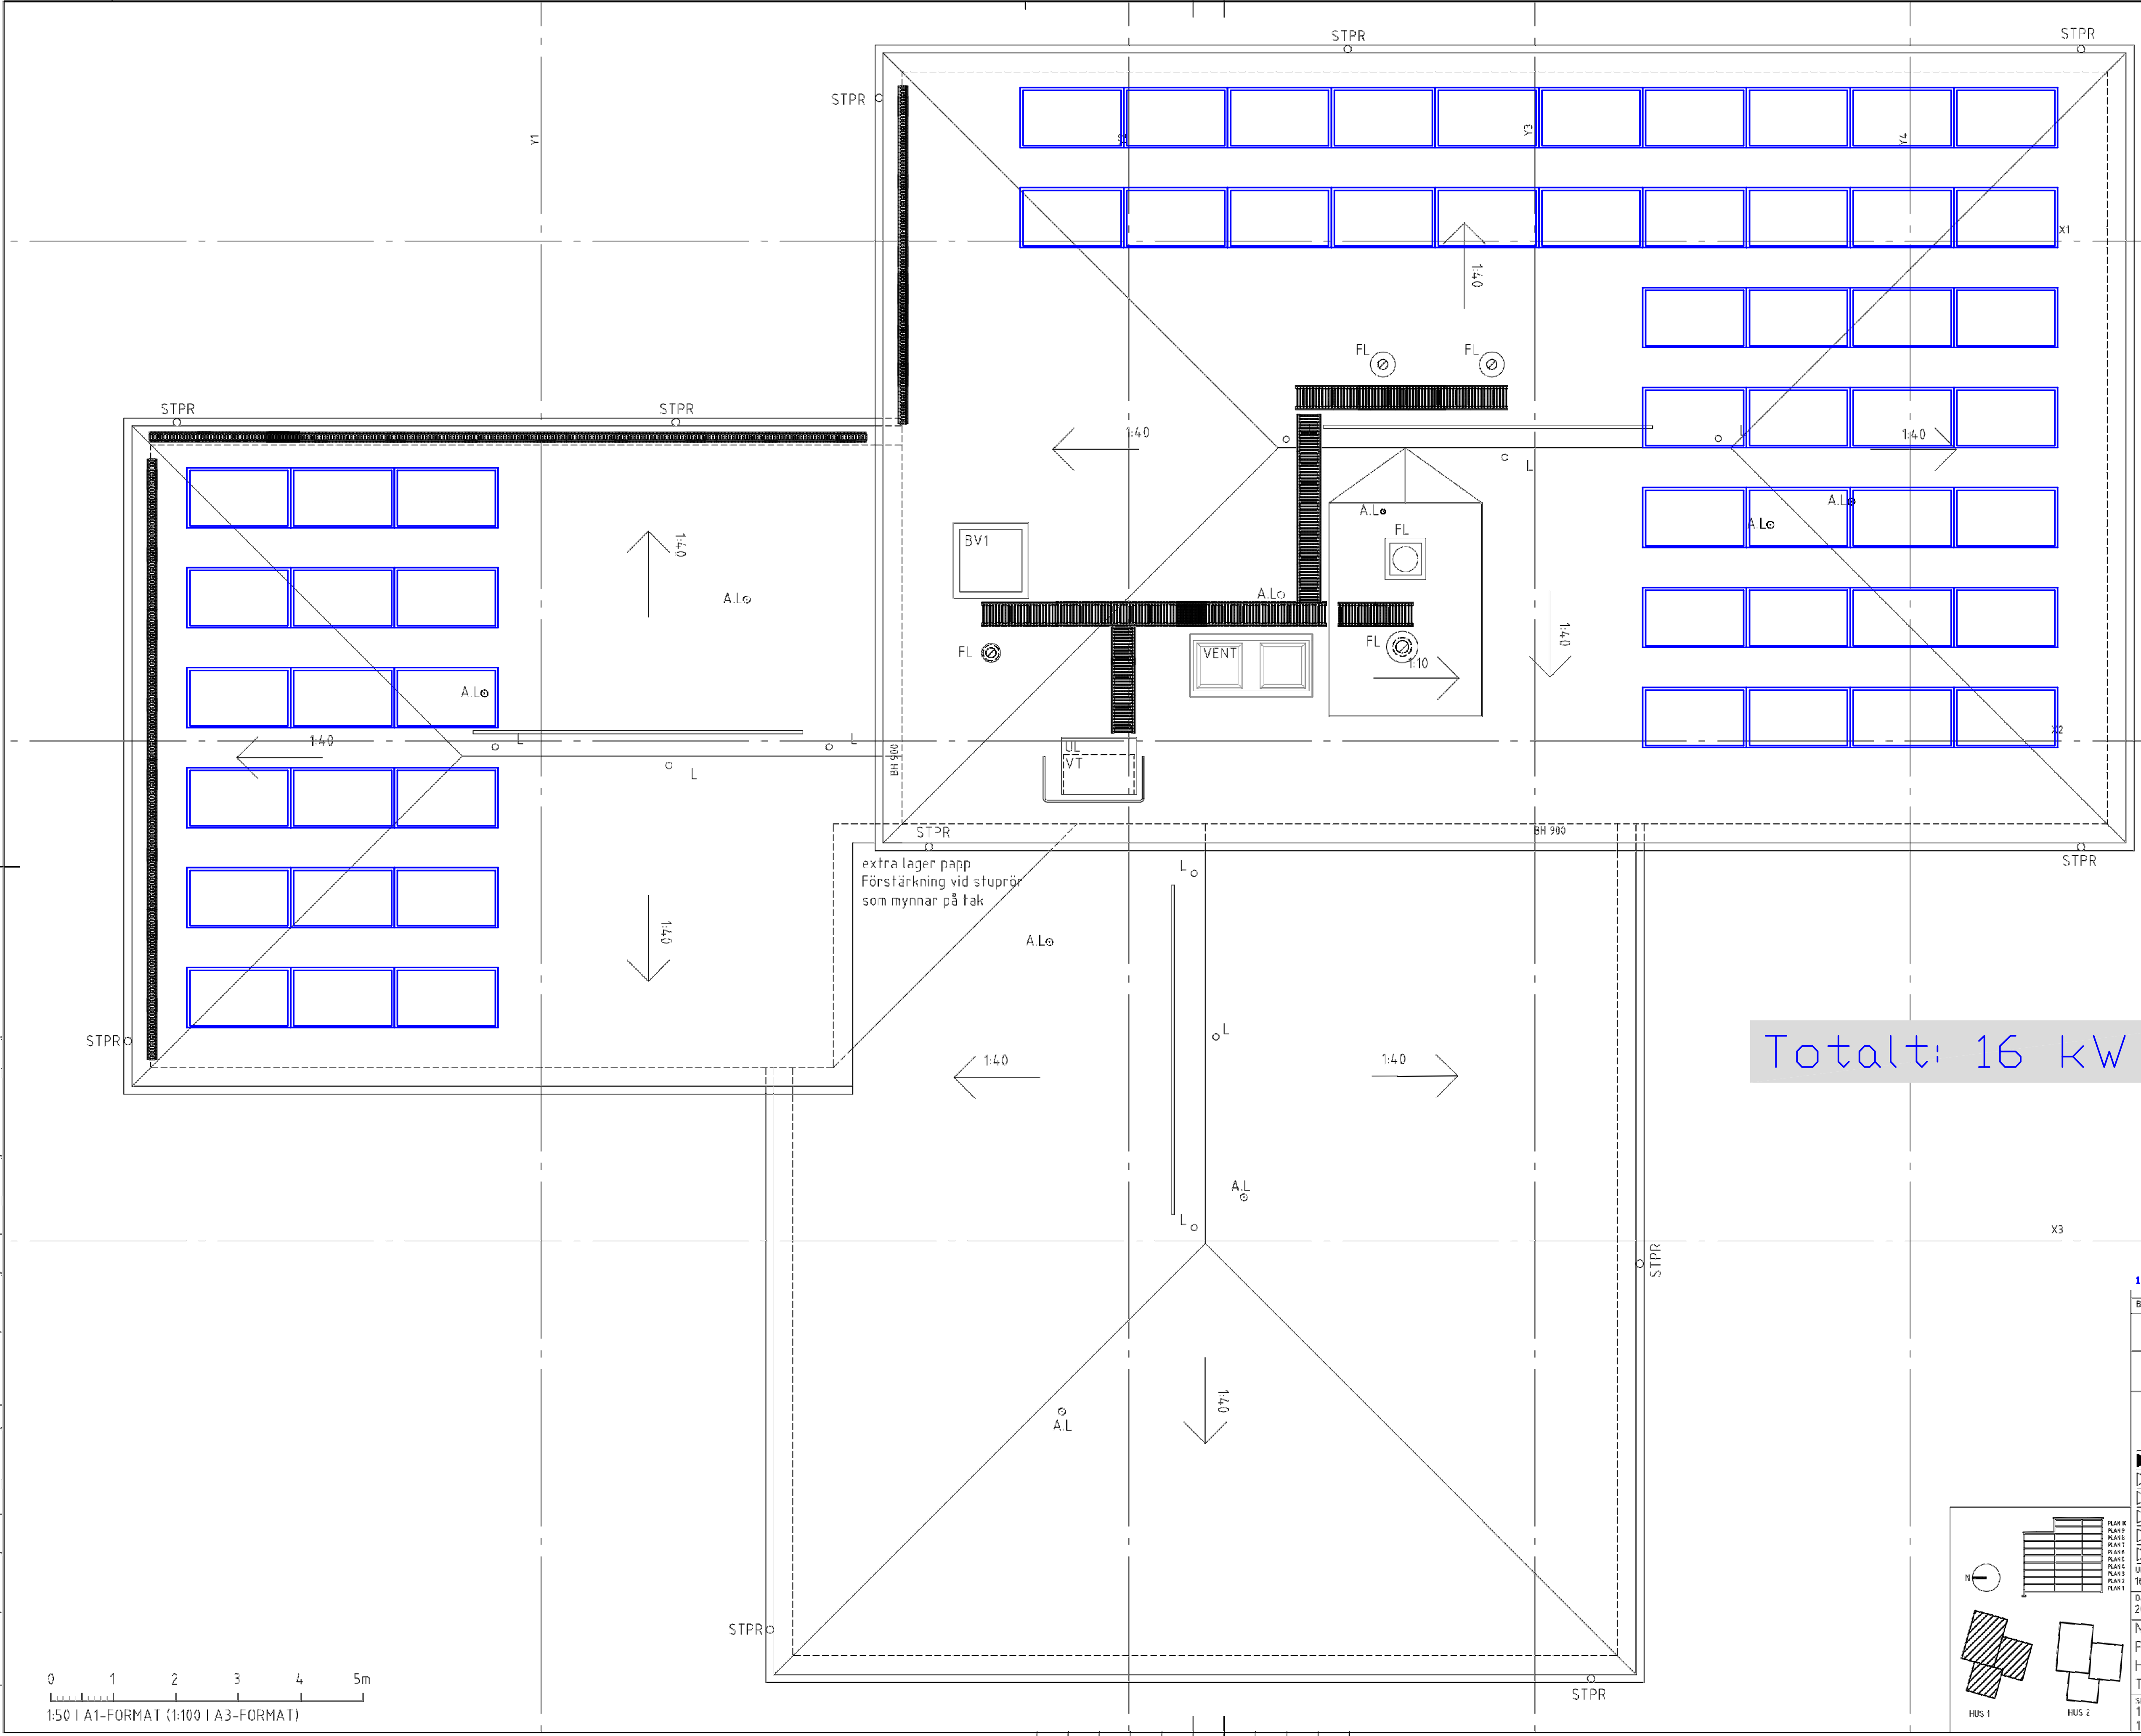
STPR
STPR
STPR
STPR
STPR
STPR
STPR
STPR
STPR
STPR
1:40
1:40
1:40
1:40
1:40
1:40
1:40
1:40
1:40
1:40
1:10
A.L
A.L
FL
FL
FL
FL
FL
BV1
VENT
UL
VT
L
BH 900
BH 900
Y1
Y2
Y3
Y4
X1
X2
X3
0
1
2
3
4
5m
N
PLAN 10
PLAN 9
PLAN 8
PLAN 7
PLAN 6
PLAN 5
PLAN 4
PLAN 3
PLAN 2
PLAN 1
HUS 1
HUS 2

extra lager papp
Förstärkning vid stuprör
som mynnar på tak

1:50 I A1-FORMAT (1:100 I A3-FORMAT)

LAGER: SB11

Totalt: 16 kW

FÖRKLARINGAR TAKPLAN

Hänvisningar : Allmänna föreskrifter se A40-0-001

BV1	Brandgasventilator enl byggnadsbeskrivning
UL	Uppstigningslucka, platsbyggd eller specialmått
VT	Vindstrappa enl beskrivning
FL	Fläkt enl V-handling
A.L	Avloppsluftare enl V-handling
L	Luftning av yttertak, typ "kineshatt"
STPR	Stuprör ø125 Hängränna ø150

▬	**Takbrygga**
━	**Snörasskydd (Profildurk)**
⊔	**Räcke Lucka**
—	**Nockräcke**

BET	ANT	ÄNDRINGEN AVSER	SIGN	DATUM
1	1	Solceller på tak	UP(AF)	2017-10-16

RELATIONSHANDLING

DANSKA VÄGEN
LUNDEN 35:1, GÖTEBORG

JM AB
Gårdatorget 2, 412 50 Göteborg
Tel: 031-703 57 00 Fax: 031-35 88 70

▶	A	Semrén & Månsson ARKITEKTKONTOR TEL 031-743 02 00 FAX 031-743 02 01
▷	V	EPG Konsult TEL 031-704 16 88
▷	E	El-teknik BA Johansson AB TEL 0300-725 60
▷	K	Integra Engineering AB TEL 031-348 05 60
▷	G	Tellstedt i Göteborg AB TEL 031-723 73 21
▷	M	Landskapsgruppen TEL 031-749 60 22

UPPDR. NR.	RITAD AV	HANDLÄGGARE
1626.31	AC/CJ	A.CEDERLÖF

DATUM	UPPDRAGSANSVARIG
20140225	MAGNUS MÅNSSON

NYBYGGNAD BOSTÄDER
PLANRITNING
HUS 1, NORRA HUSET
TAKPLAN

SKALA	NUMMER	BET
1:50(A1) 1:100(A3)	A40-1-111	

PLO: 2014-02-24 13:27 K:\PDOC\1626\1626,31\01 RITNING\A\RELATIONSHANDLING\RITDEF\A40-1-111.DWG VAHID OHADI