XREF: K:\pdoc\1626\1626,31\01 Ritning\P\Kompl\PM_STAMP.dwg K:\pdoc\1626\1626,31\01 Ritning\P\Kompl\PR1__0050.dwg ..\Modell\A40P__011.dwg

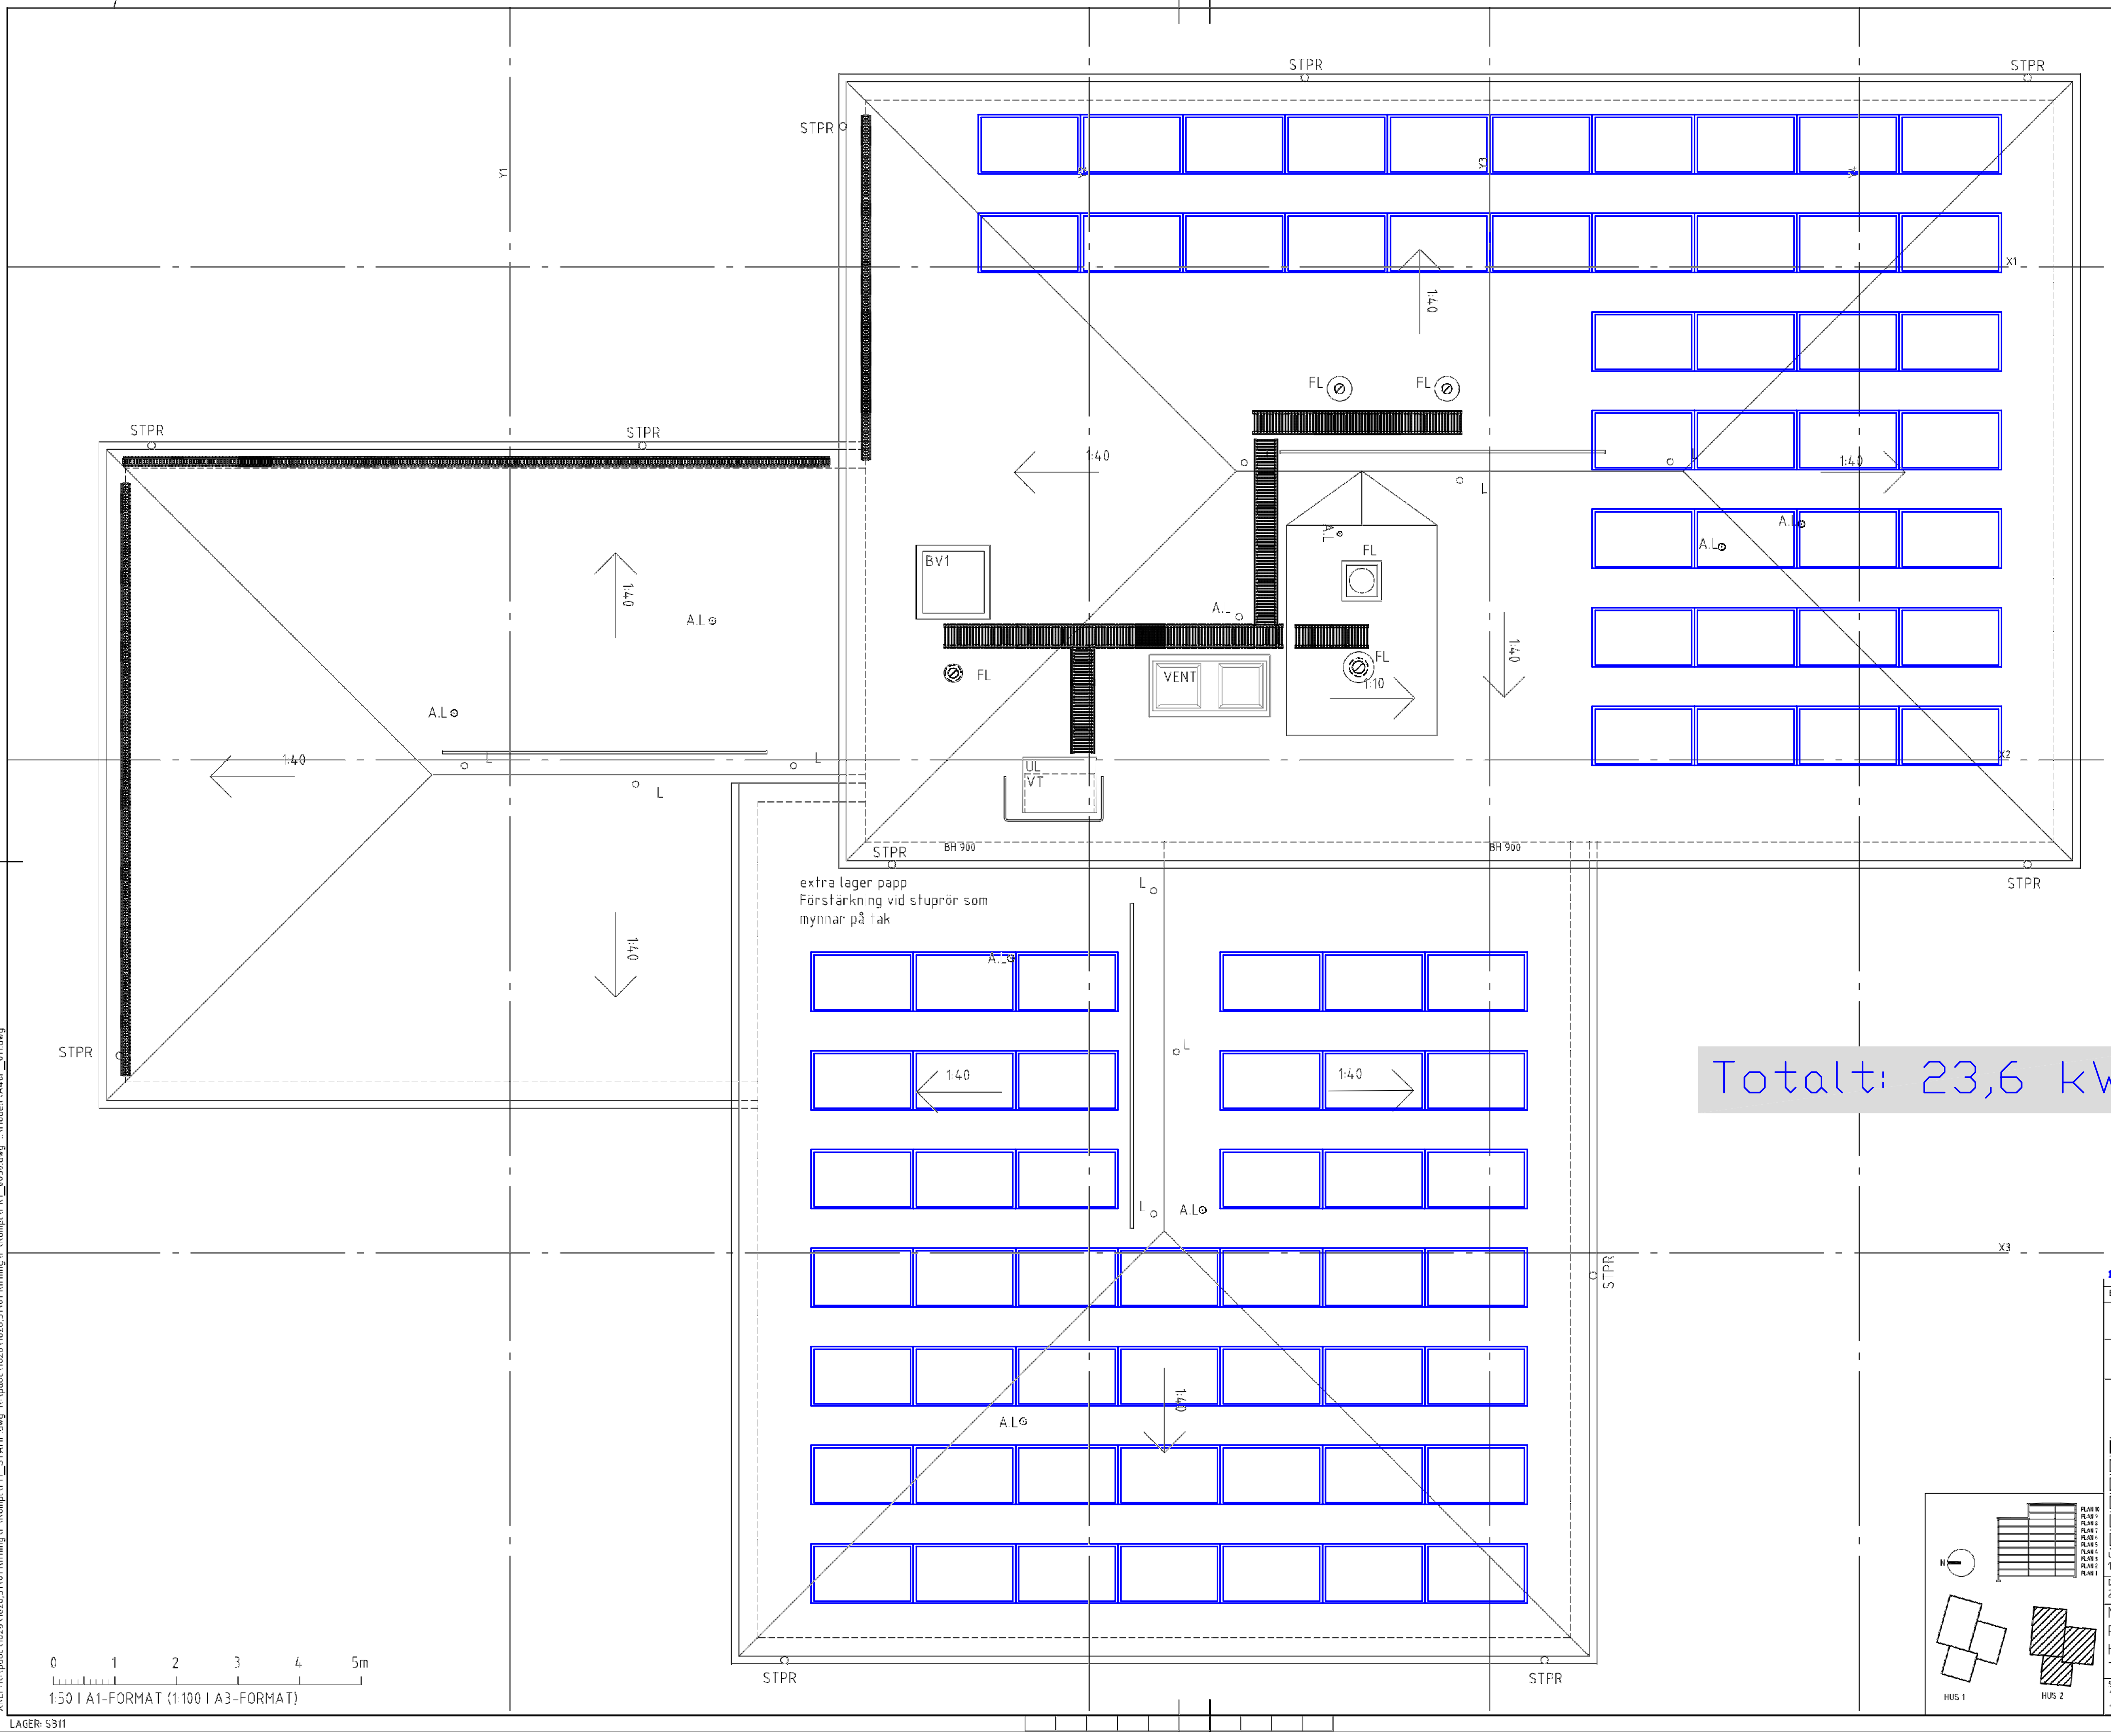

extra lager papp
Förstärkning vid stuprör som
mynnar på tak

Totalt: 23,6 kW

FÖRKLARINGAR TAKPLAN

Hänvisningar : Allmänna föreskrifter se A40-0-001

BV1 Brandgasventilator enl byggnadsbeskrivning
UL Uppstigningslucka, platsbyggd eller specialmått
VT Vindstrappa enl beskrivning
FL Fläkt enl V-handling
A.L Avloppsluftare enl V-handling
L Luftnng av yttertak, typ "kineshatt"
STPR Stuprör Ø125
Hängränna Ø150

▬ Takbrygga

▬ Snörasskydd (Profildurk)

⊔ Räcke Lucka

— Nockräcke

BET	ANT	ÄNDRINGEN AVSER	SIGN	DATUM
1	1	Solceller på tak	UP(ÅF)	2017-10-16

RELATIONSHANDLING

DANSKA VÄGEN
LUNDEN 35:1, GÖTEBORG

JM AB
Gårdatorget 2, 412 50 Göteborg
Tel: 031-703 57 00 Fax: 031-35 88 70

▶ A Semrén & Månsson ARKITEKTKONTOR
TEL 031-743 02 00 FAX 031-743 02 01
▷ V EPG Konsult
TEL 031-704 16 88
▷ E El-teknik BA Johansson AB
TEL 0300-725 60
▷ K Integra Engineering AB
TEL 031-348 05 60
▷ G Tellstedt i Göteborg AB
TEL 031-723 73 21
▷ M Landskapsgruppen
TEL 031-749 60 22

UPPDR. NR. 1626.31
RITAD AV AC
HANDLÄGGARE A.CEDERLÖF
DATUM 20140225
UPPDRAGSANSVARIG MAGNUS MÅNSSON

NYBYGGNAD BOSTÄDER
PLANRITNING
HUS 2, SÖDRA HUSET
TAKPLAN

SKALA 1:50(A1)
1:100(A3)
NUMMER A40-1-211
BET

PLO: 2014-02-24 14:16 K:\PDOC\1626\1626,31\01 RITNING\A\RELATIONSHANDLING\RITDEF\A40-1-211.DWG VAHID OHADI

LAGER: SB11